



Powykonawcza inwentaryzacja budowlana lokalu 1

Lokalizacja:

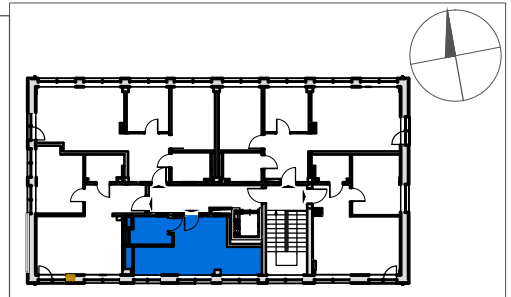

PIĘTRO: +1

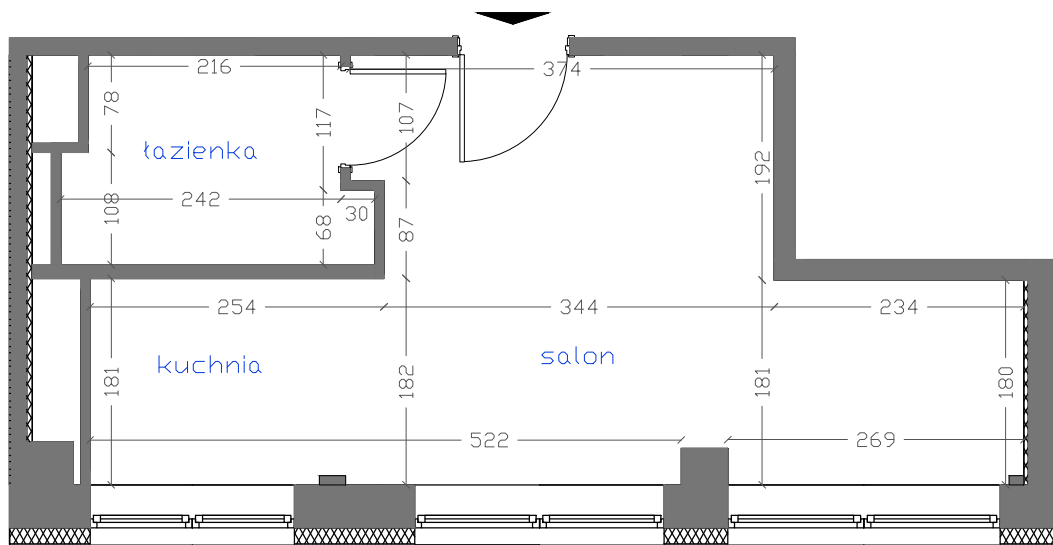


Nr lokalu	Nazwa pomieszczenia	Powierzchnia [m ²]
1	salon	17,28
	łazienka	4,47
	kuchnia	4,59
	Suma:	26,34

Pomiaru dokonano w oparciu o normę ISO 9836:1997


SKALA 1:150	POWYKONAWCZA INWENTARYZACJA BUDOWLANA	
ADRES BUDYNKU	WEJHEROWO, UL. RYBACKA 24	
SPORZĄDZIŁ		PAŹDZIERNIK 2018

Powykonawcza inwentaryzacja budowlana lokalu 2

Lokalizacja:

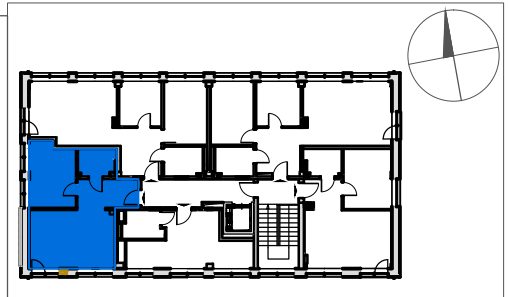

PIĘTRO: +1

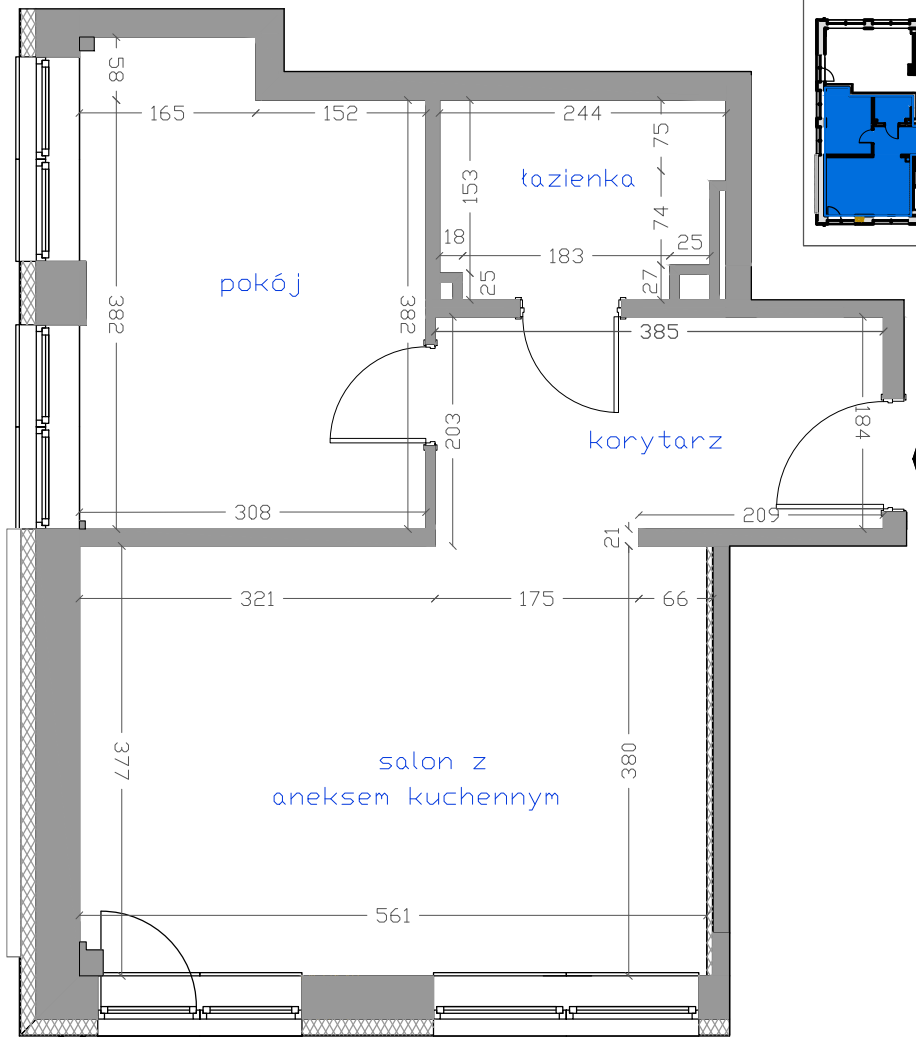


Nr lokalu	Nazwa pomieszczenia	Powierzchnia [m ²]
2	korytarz	7,33
	łazienka	4,02
	salon z aneksem kuchennym	21,19
	pokój	12,98
Suma:		45,52

Pomiaru dokonano w oparciu o normę ISO 9836:1997


SKALA 1:150	POWYKONAWCZA INWENTARYZACJA BUDOWLANA	
ADRES BUDYNKU	WEJHEROWO, UL. RYBACKA 24	
SPORZĄDZIŁ		PAŹDZIERNIK 2018

Powykonawcza inwentaryzacja budowlana lokalu 3

Lokalizacja:

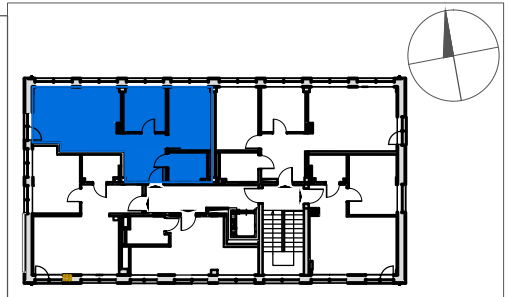

PIĘTRO: +1

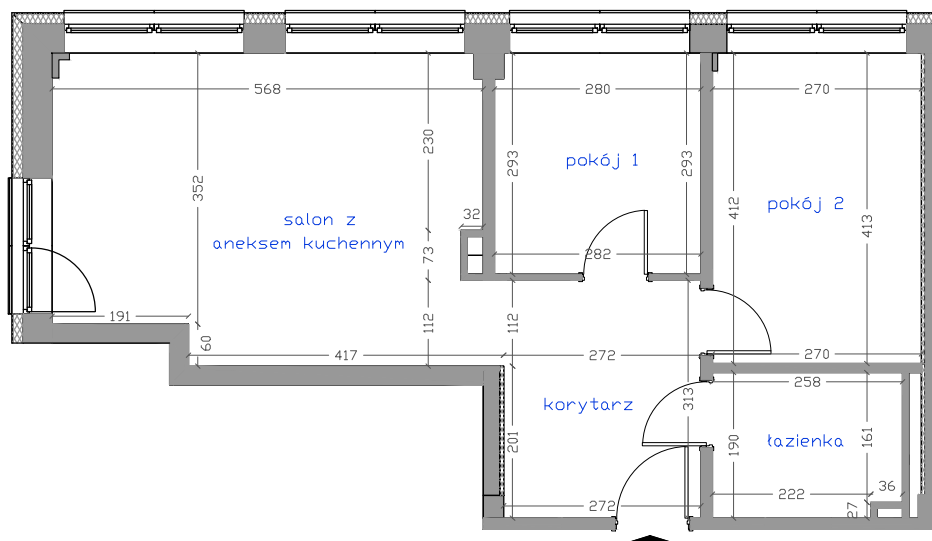


Nr lokalu	Nazwa pomieszczenia	Powierzchnia [m ²]
3	korytarz	8,52
	łazienka	4,78
	salon z aneksem kuchennym	22,62
	pokój 1	8,20
	pokój 2	11,12
	Suma:	55,24

Pomiaru dokonano w oparciu o normę ISO 9836:1997


SKALA 1:100	POWYKONAWCZA INWENTARYZACJA BUDOWLANA	
ADRES BUDYNKU	WEJHEROWO, UL. RYBACKA 24	
SPORZĄDZIŁ		PAŹDZIERNIK 2018

Powykonawcza inwentaryzacja budowlana lokalu 4

Lokalizacja:

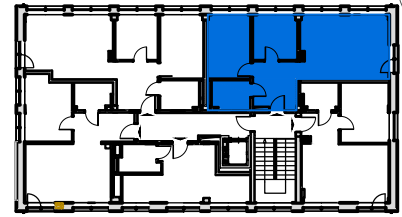

PIĘTRO: +1

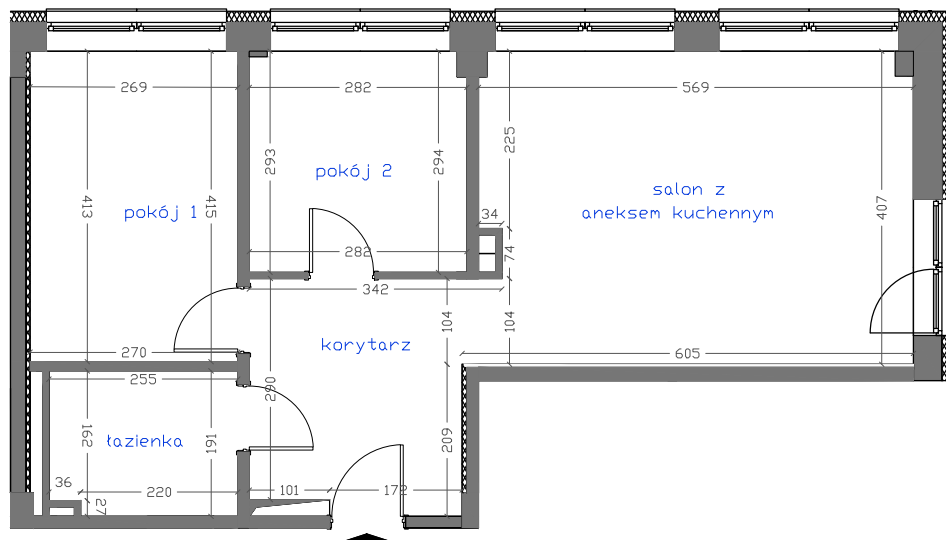


Nr lokalu	Nazwa pomieszczenia	Powierzchnia [m ²]
4	korytarz	8,35
	łazienka	4,74
	salon z aneksem kuchennym	23,15
	pokój 1	11,16
	pokój 2	8,22
	Suma:	55,62

Pomiaru dokonano w oparciu o normę ISO 9836:1997


SKALA 1:100	POWYKONAWCZA INWENTARYZACJA BUDOWLANA	
ADRES BUDYNKU	WEJHEROWO, UL. RYBACKA 24	
SPORZĄDZIŁ		PAŹDZIERNIK 2018

Powykonawcza inwentaryzacja budowlana lokalu 5

Lokalizacja:

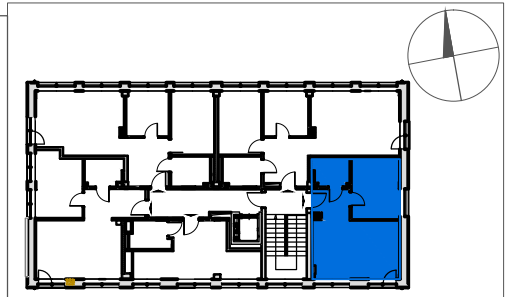

PIĘTRO: +1

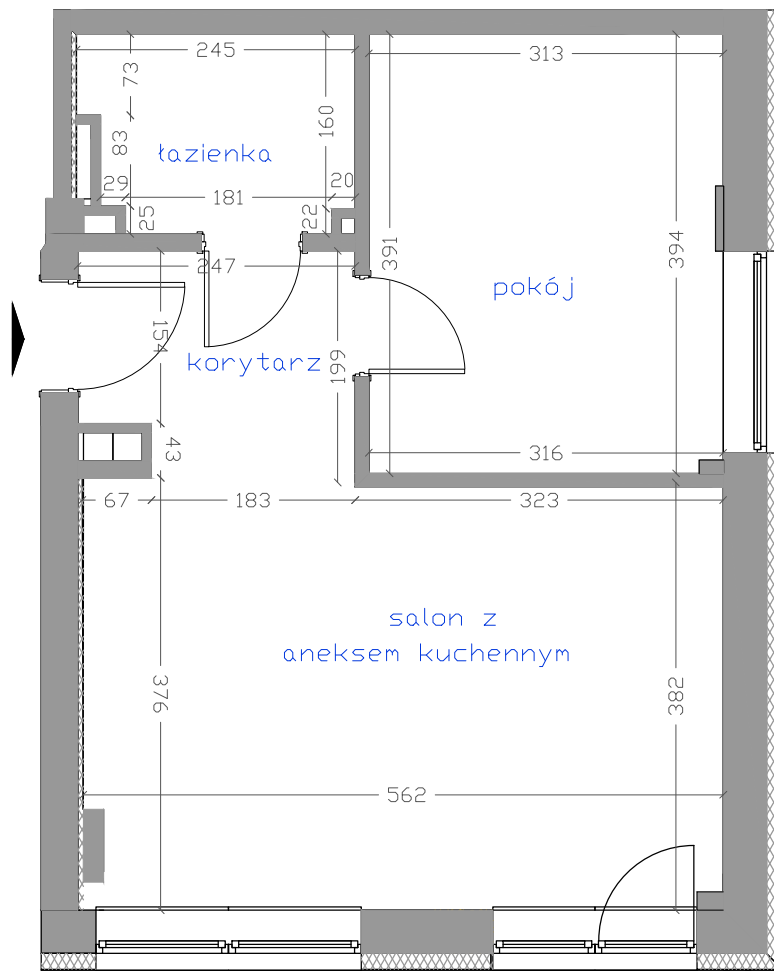


Nr lokalu	Nazwa pomieszczenia	Powierzchnia [m ²]
5	korytarz	4,55
	łazienka	4,16
	salon z aneksem kuchennym	21,36
	pokój	12,29
	Suma:	42,36

Pomiaru dokonano w oparciu o normę ISO 9836:1997


SKALA 1:150	POWYKONAWCZA INWENTARYZACJA BUDOWLANA	
ADRES BUDYNKU	WEJHEROWO, UL. RYBACKA 24	
SPORZĄDZIŁ		PAŹDZIERNIK 2018

Powykonawcza inwentaryzacja budowlana lokalu 6

Lokalizacja:

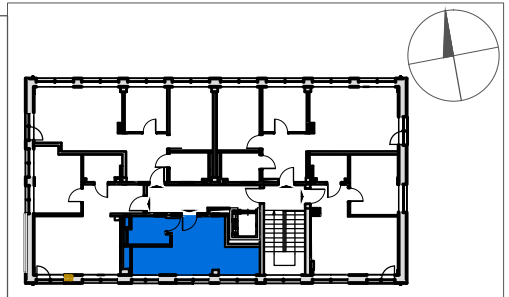

PIĘTRO: +2

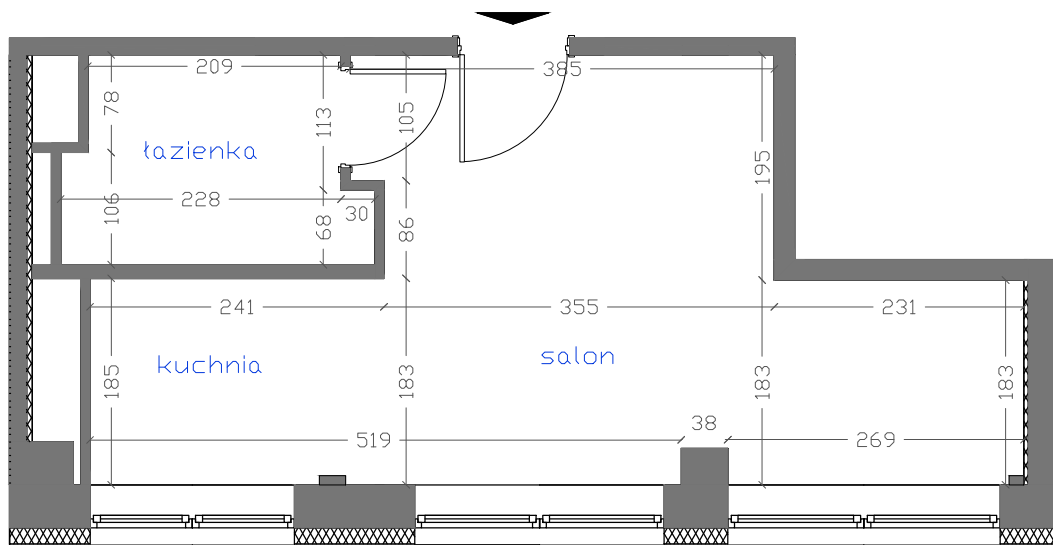


Nr lokalu	Nazwa pomieszczenia	Powierzchnia [m ²]
6	salon	17,76
	łazienka	4,21
	kuchnia	4,46
	Suma:	26,43

Pomiaru dokonano w oparciu o normę ISO 9836:1997

SKALA 1:150	POWYKONAWCZA INWENTARYZACJA BUDOWLANA	
ADRES BUDYNKU	WEJHEROWO, UL. RYBACKA 24	
SPORZĄDZIŁ		PAŹDZIERNIK 2018

Powykonawcza inwentaryzacja budowlana lokalu 7

Lokalizacja:

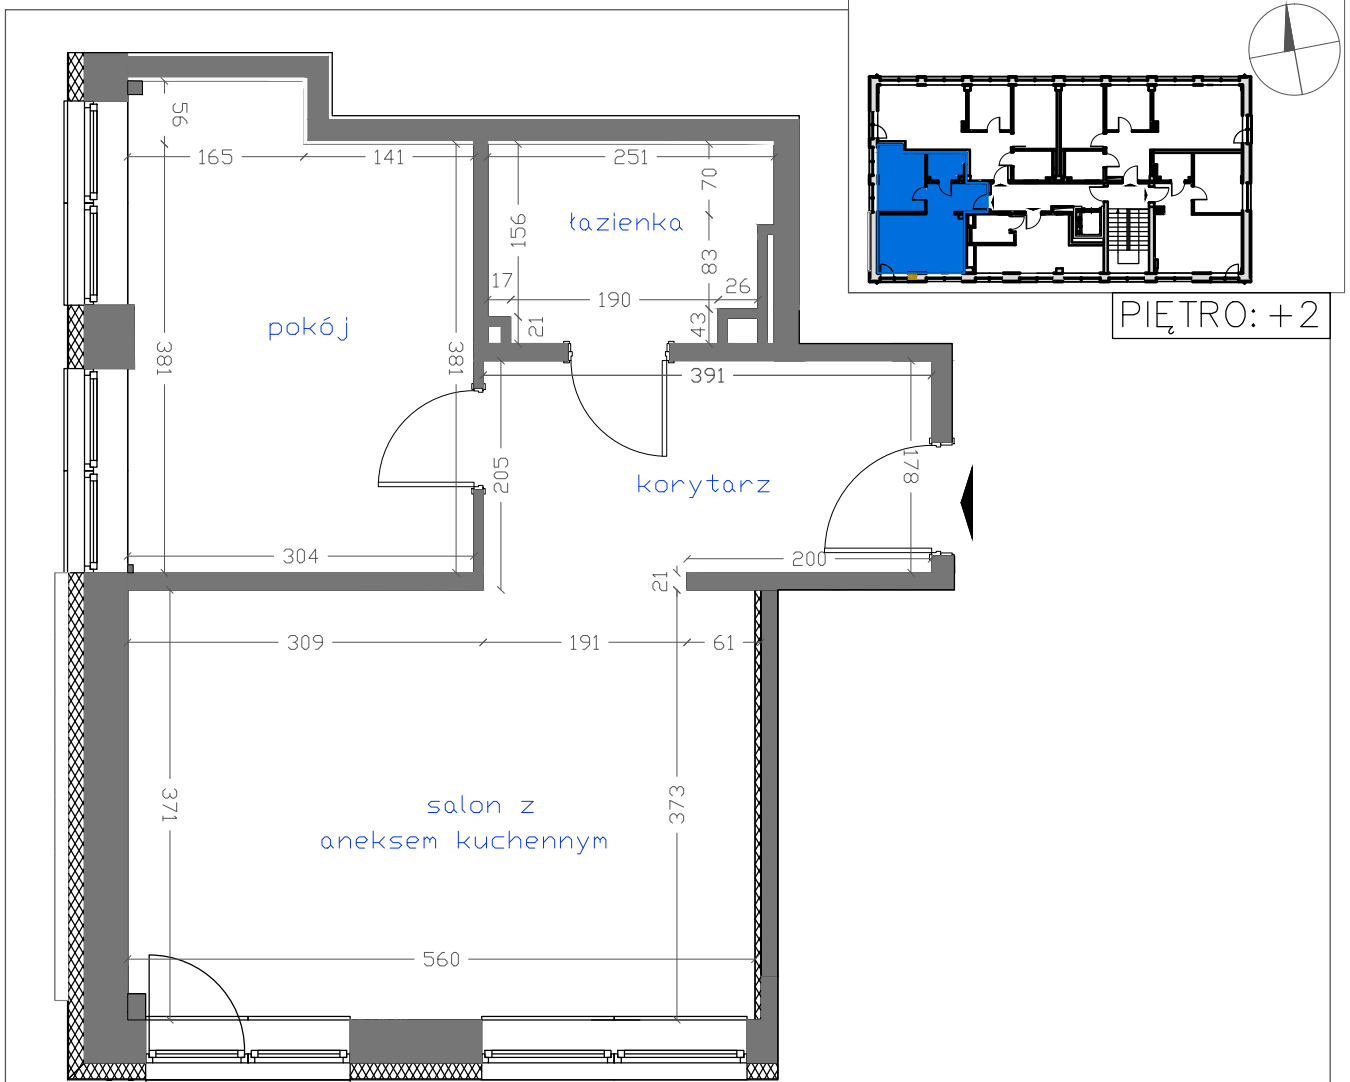

PIĘTRO: +2


Nr lokalu	Nazwa pomieszczenia	Powierzchnia [m ²]
7	korytarz	7,38
	łazienka	4,14
	salon z aneksem kuchennym	20,76
	pokój	12,52
	Suma:	44,80

Pomiaru dokonano w oparciu o normę ISO 9836:1997


SKALA 1:150	POWYKONAWCZA INWENTARYZACJA BUDOWLANA	
ADRES BUDYNKU	WEJHEROWO, UL. RYBACKA 24	
SPORZĄDZIŁ		PAŹDZIERNIK 2018

Powykonawcza inwentaryzacja budowlana lokalu 8

Lokalizacja:

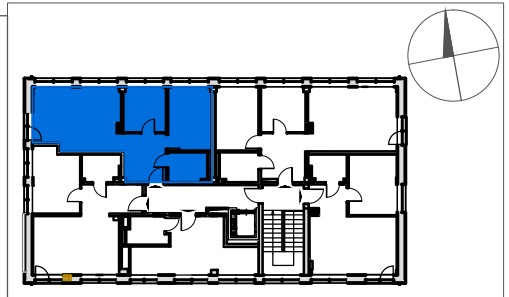

PIĘTRO: +2

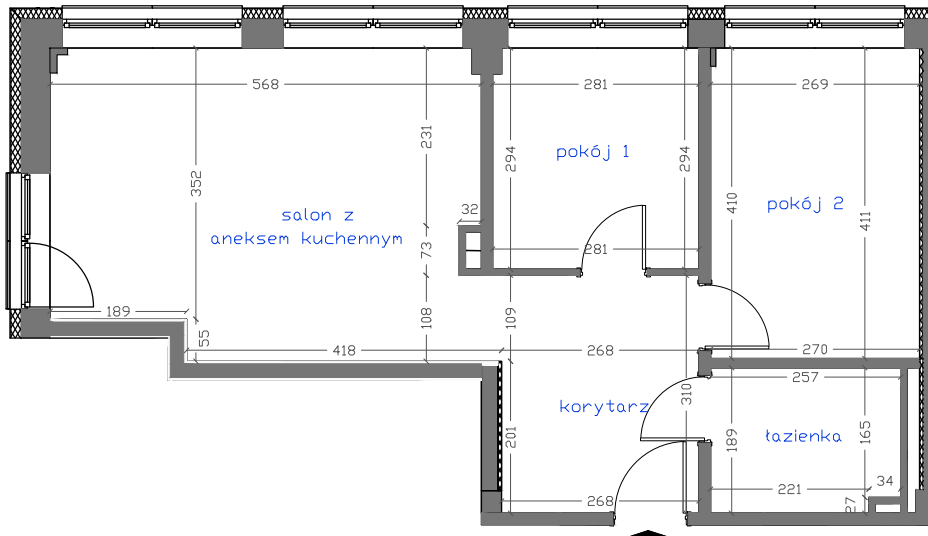


Nr lokalu	Nazwa pomieszczenia	Powierzchnia [m ²]
8	korytarz	8,29
	łazienka	4,79
	salon z aneksem kuchennym	22,27
	pokój 1	8,24
	pokój 2	11,08
	Suma:	54,67

Pomiaru dokonano w oparciu o normę ISO 9836:1997


SKALA 1:100	POWYKONAWCZA INWENTARYZACJA BUDOWLANA	
ADRES BUDYNKU	WEJHEROWO, UL. RYBACKA 24	
SPORZĄDZIŁ		PAŹDZIERNIK 2018

Powykonawcza inwentaryzacja budowlana lokalu 9

Lokalizacja:

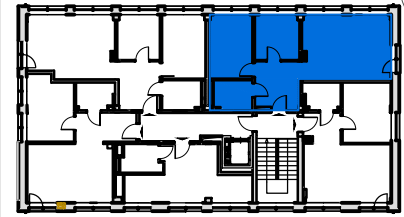

PIĘTRO: +2

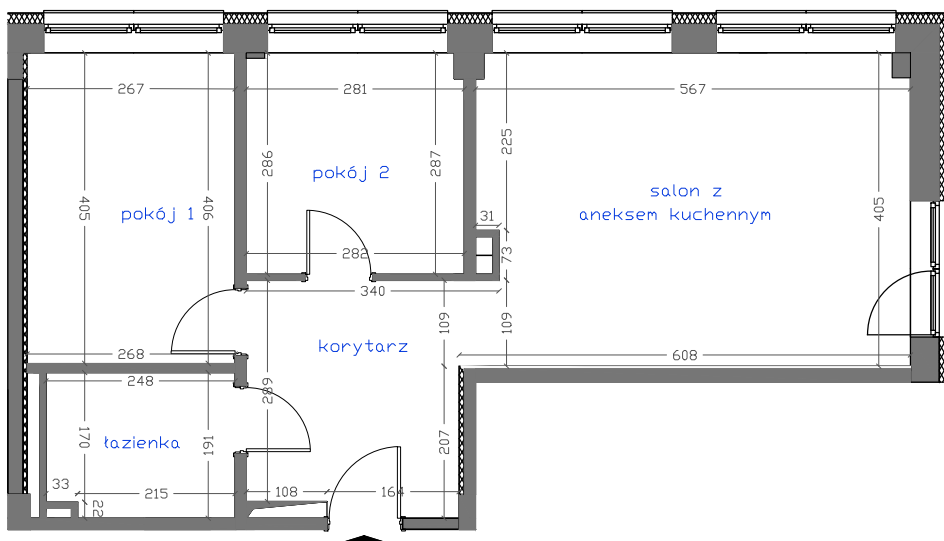


Nr lokalu	Nazwa pomieszczenia	Powierzchnia [m ²]
9	korytarz	8,27
	łazienka	4,68
	salon z aneksem kuchennym	23,11
	pokój 1	10,85
	pokój 2	8,02
Suma:		54,93

Pomiaru dokonano w oparciu o normę ISO 9836:1997


SKALA 1:100	POWYKONAWCZA INWENTARYZACJA BUDOWLANA	
ADRES BUDYNKU	WEJHEROWO, UL. RYBACKA 24	
SPORZĄDZIŁ		PAŹDZIERNIK 2018

Powykonawcza inwentaryzacja budowlana lokalu 10

Lokalizacja:

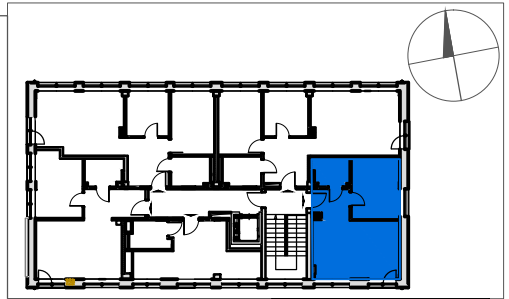

PIĘTRO: +2

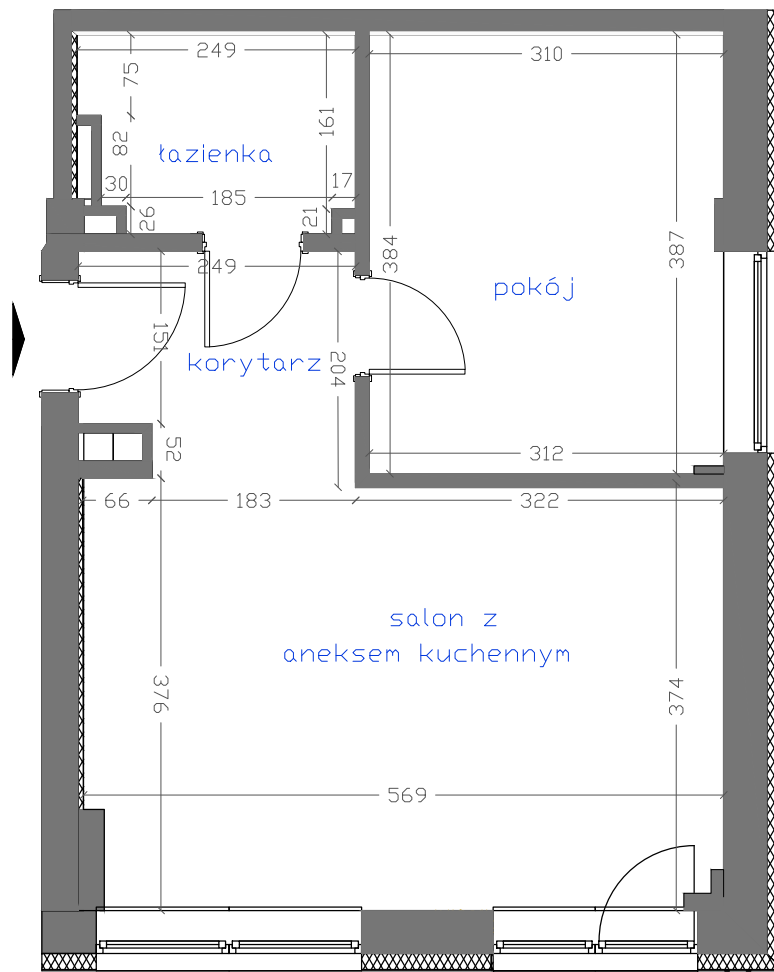


Nr lokalu	Nazwa pomieszczenia	Powierzchnia [m ²]
10	korytarz	4,69
	łazienka	4,25
	salon z aneksem kuchennym	21,22
	pokój	11,88
	Suma:	42,04

Pomiaru dokonano w oparciu o normę ISO 9836:1997


SKALA 1:150	POWYKONAWCZA INWENTARYZACJA BUDOWLANA	
ADRES BUDYNKU	WEJHEROWO, UL. RYBACKA 24	
SPORZĄDZIŁ		PAŹDZIERNIK 2018

Powykonawcza inwentaryzacja budowlana lokalu 11

Lokalizacja:

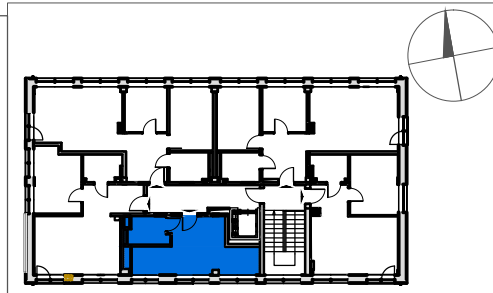

PIĘTRO: +3

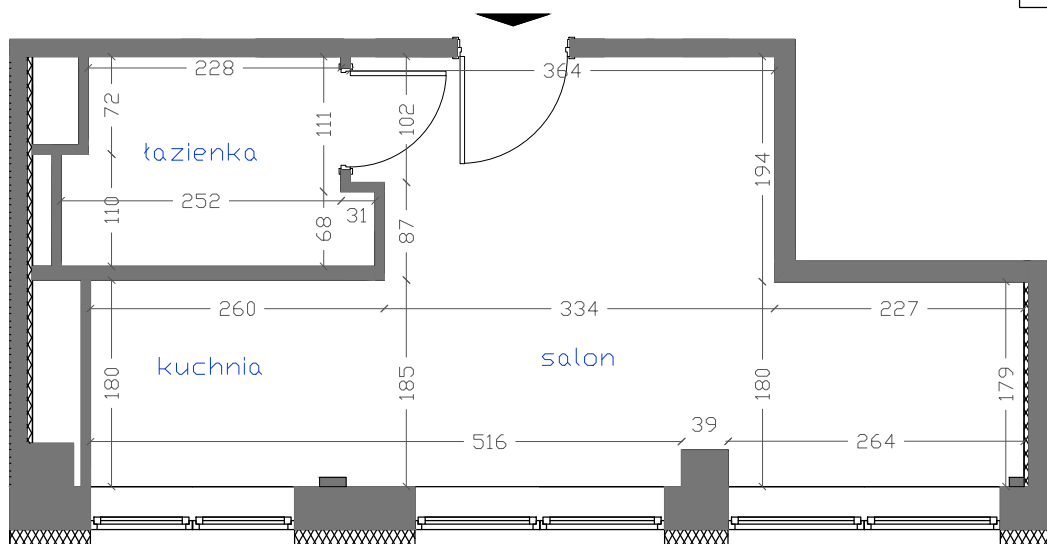


Nr lokalu	Nazwa pomieszczenia	Powierzchnia [m ²]
11	salon	16,72
	łazienka	4,60
	kuchnia	4,79
	Suma:	26,11

Pomiaru dokonano w oparciu o normę ISO 9836:1997


SKALA 1:150	POWYKONAWCZA INWENTARYZACJA BUDOWLANA	
ADRES BUDYNKU	WEJHEROWO, UL. RYBACKA 24	
SPORZĄDZIŁ		PAŹDZIERNIK 2018

Powykonawcza inwentaryzacja budowlana lokalu 12

Lokalizacja:

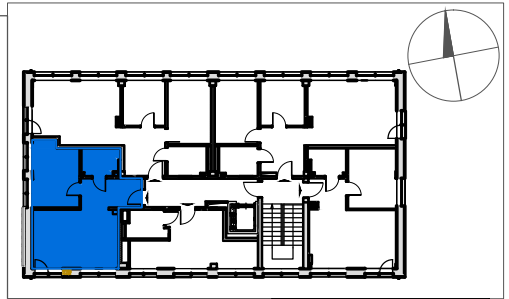

PIĘTRO: +3

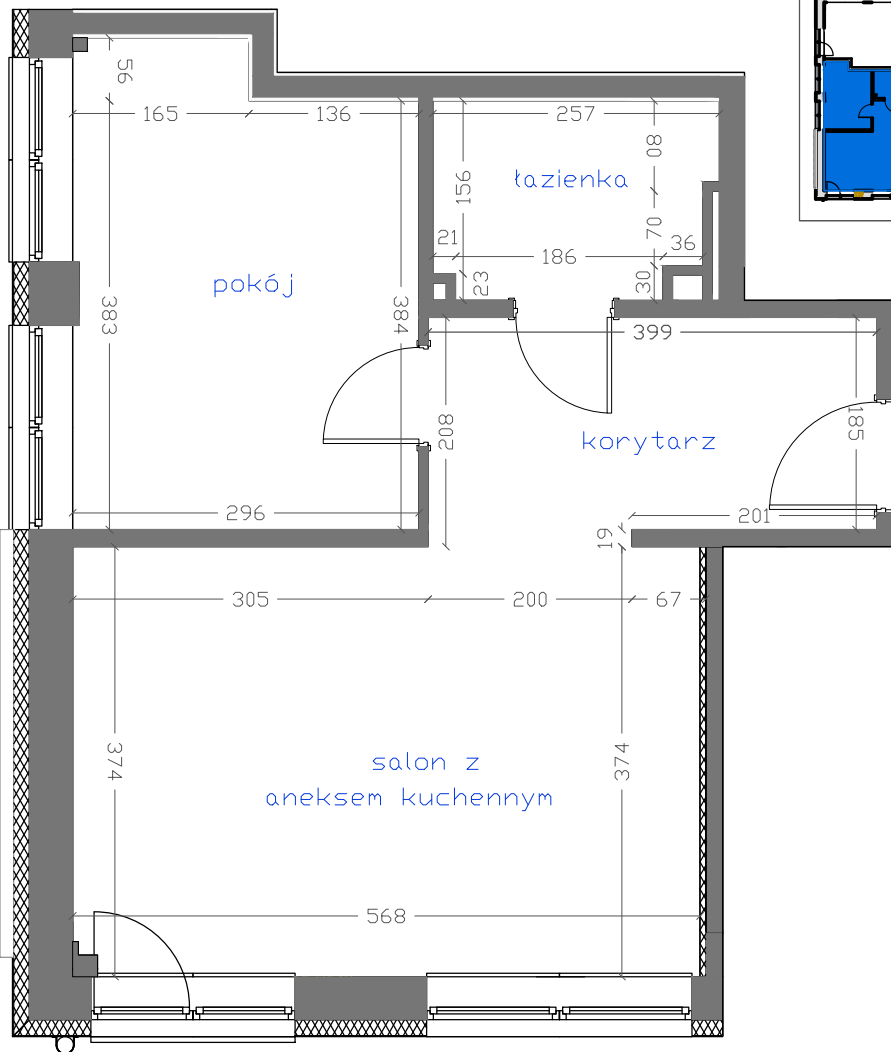


Nr lokalu	Nazwa pomieszczenia	Powierzchnia [m ²]
12	korytarz	7,77
	łazienka	4,33
	salon z aneksem kuchennym	21,25
	pokój	12,28
	Suma:	45,63

Pomiaru dokonano w oparciu o normę ISO 9836:1997


SKALA 1:150	POWYKONAWCZA INWENTARYZACJA BUDOWLANA	
ADRES BUDYNKU	WEJHEROWO, UL. RYBACKA 24	
SPORZĄDZIŁ		PAŹDZIERNIK 2018

Powykonawcza inwentaryzacja budowlana lokalu 13

Lokalizacja:

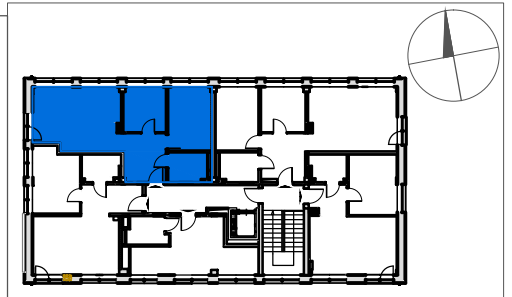

PIĘTRO: +3

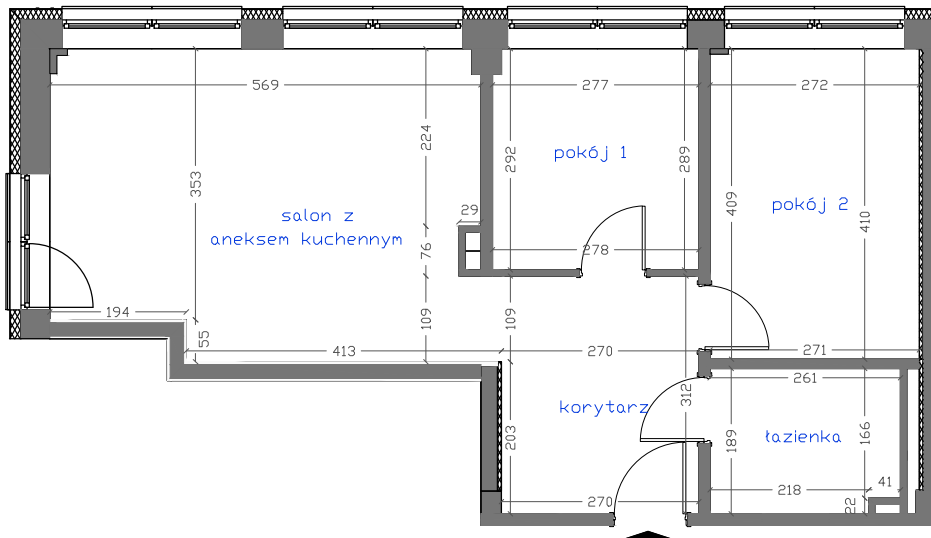


Nr lokalu	Nazwa pomieszczenia	Powierzchnia [m ²]
13	korytarz	9,18
	łazienka	4,83
	salon z aneksem kuchennym	21,40
	pokój 1	8,01
	pokój 2	11,08
	Suma:	54,50

Pomiaru dokonano w oparciu o normę ISO 9836:1997


SKALA 1:100	POWYKONAWCZA INWENTARYZACJA BUDOWLANA	
ADRES BUDYNKU	WEJHEROWO, UL. RYBACKA 24	
SPORZĄDZIŁ		PAŹDZIERNIK 2018

Powykonawcza inwentaryzacja budowlana lokalu 14

Lokalizacja:

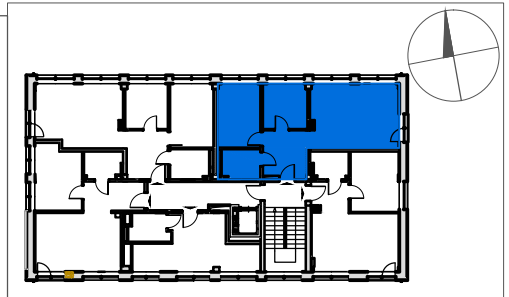

PIĘTRO: +3

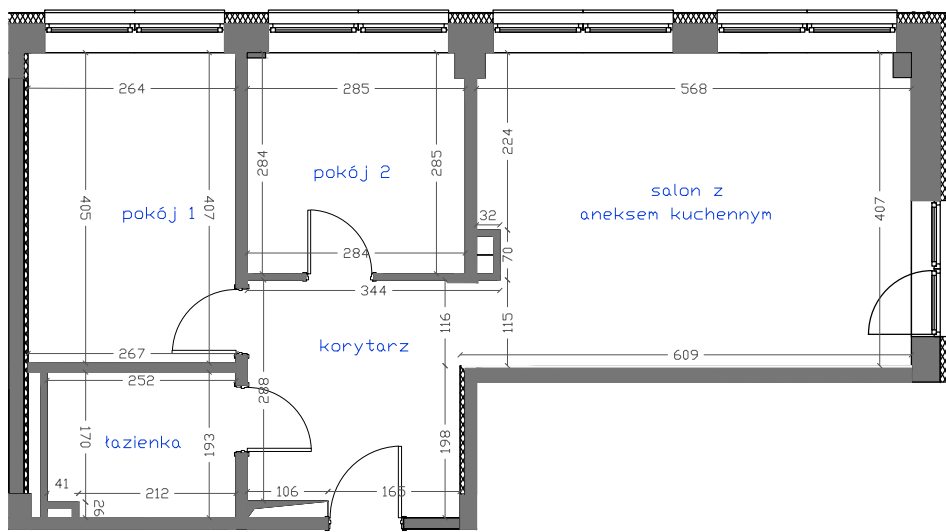


Nr lokalu	Nazwa pomieszczenia	Powierzchnia [m ²]
14	korytarz	8,23
	łazienka	4,79
	salon z aneksem kuchennym	23,22
	pokój 1	10,78
	pokój 2	8,10
	Suma:	55,12

Pomiaru dokonano w oparciu o normę ISO 9836:1997


SKALA 1:100	POWYKONAWCZA INWENTARYZACJA BUDOWLANA	
ADRES BUDYNKU	WEJHEROWO, UL. RYBACKA 24	
SPORZĄDZIŁ		PAŹDZIERNIK 2018

Powykonawcza inwentaryzacja budowlana lokalu 16

Lokalizacja:

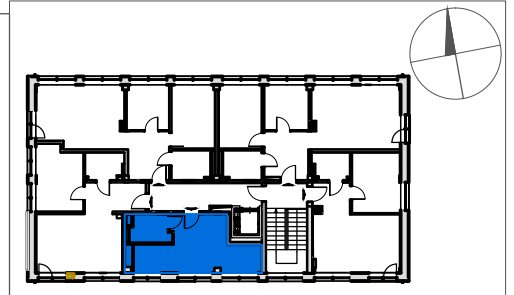

PIĘTRO: +4

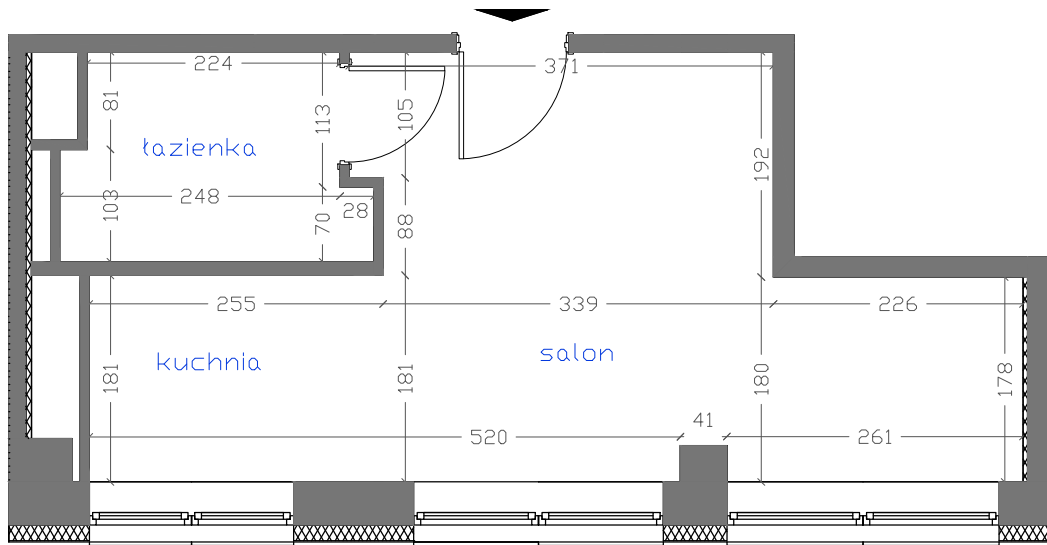


Nr lokalu	Nazwa pomieszczenia	Powierzchnia [m ²]
16	salon	16,89
	łazienka	4,57
	kuchnia	4,62
	Suma:	26,08

Pomiaru dokonano w oparciu o normę ISO 9836:1997


SKALA 1:150	POWYKONAWCZA INWENTARYZACJA BUDOWLANA	
ADRES BUDYNKU	WEJHEROWO, UL. RYBACKA 24	
SPORZĄDZIŁ		PAŹDZIERNIK 2018

Powykonawcza inwentaryzacja budowlana lokalu 17

Lokalizacja:

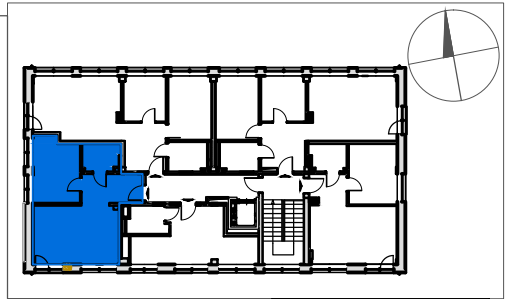

PIĘTRO: +4

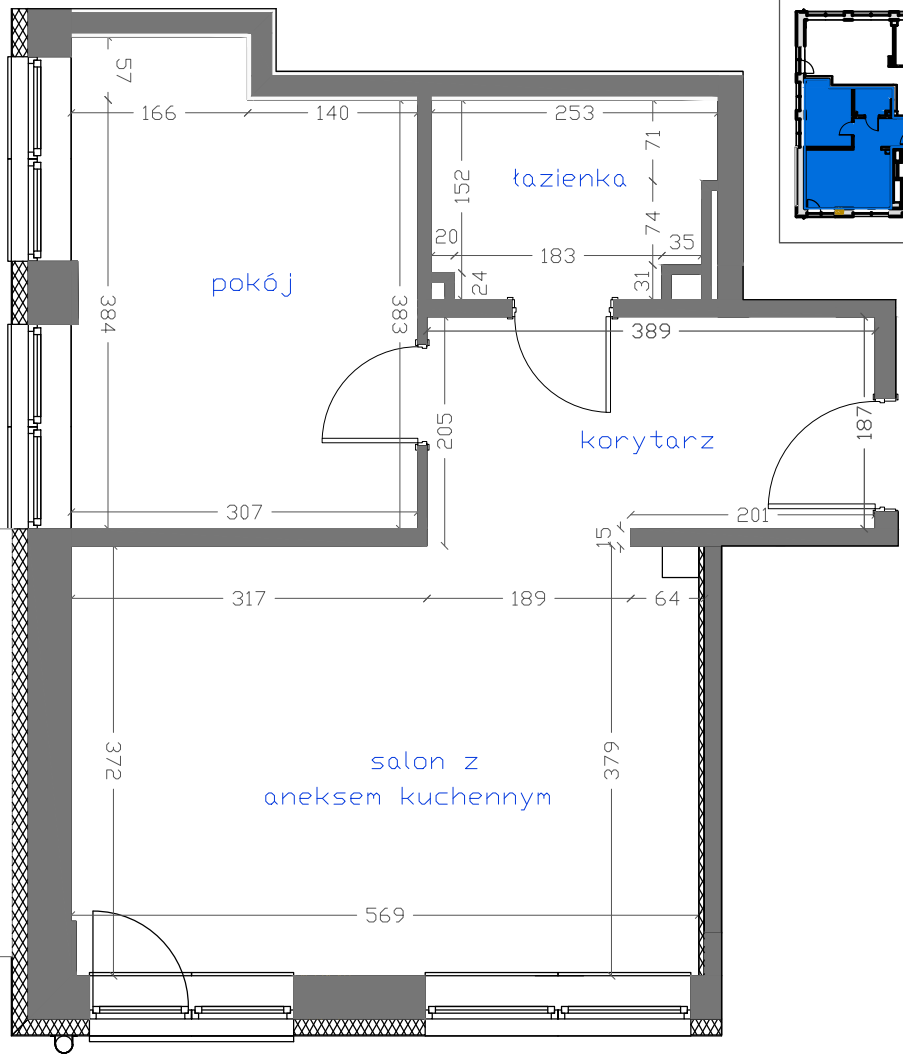


Nr lokalu	Nazwa pomieszczenia	Powierzchnia [m ²]
17	korytarz	7,54
	łazienka	4,10
	salon z aneksem kuchennym	21,19
	pokój	12,67
	Suma:	45,50

Pomiaru dokonano w oparciu o normę ISO 9836:1997


SKALA 1:150	POWYKONAWCZA INWENTARYZACJA BUDOWLANA	
ADRES BUDYNKU	WEJHEROWO, UL. RYBACKA 24	
SPORZĄDZIŁ		PAŹDZIERNIK 2018

Powykonawcza inwentaryzacja budowlana lokalu 18

Lokalizacja:

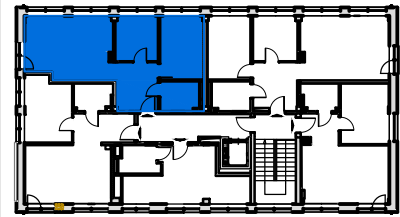

PIĘTRO: +4

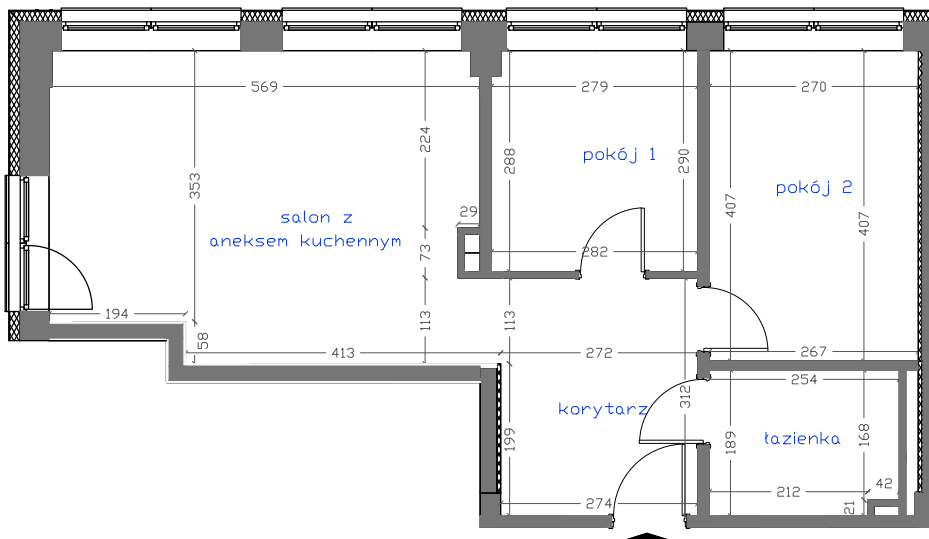

Nr lokalu	Nazwa pomieszczenia	Powierzchnia [m ²]
18	korytarz	8,52
	łazienka	4,71
	salon z aneksem kuchennym	22,29
	pokój 1	8,07
	pokój 2	10,93
	Suma:	54,52

Pomiaru dokonano w oparciu o normę ISO 9836:1997

SKALA 1:100

POWYKONAWCZA INWENTARYZACJA BUDOWLANA

ADRES
BUDYNKU


WEJHEROWO, UL. RYBACKA 24

SPORZĄDZIŁ


PAŹDZIERNIK
2018

Powykonawcza inwentaryzacja budowlana lokalu 19

Lokalizacja:

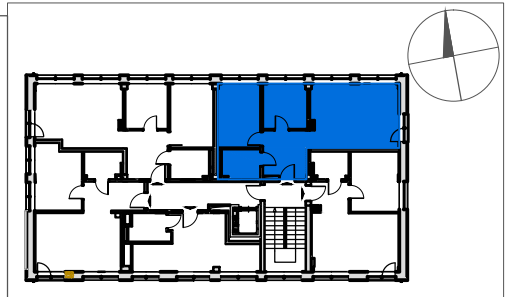

PIĘTRO: +4

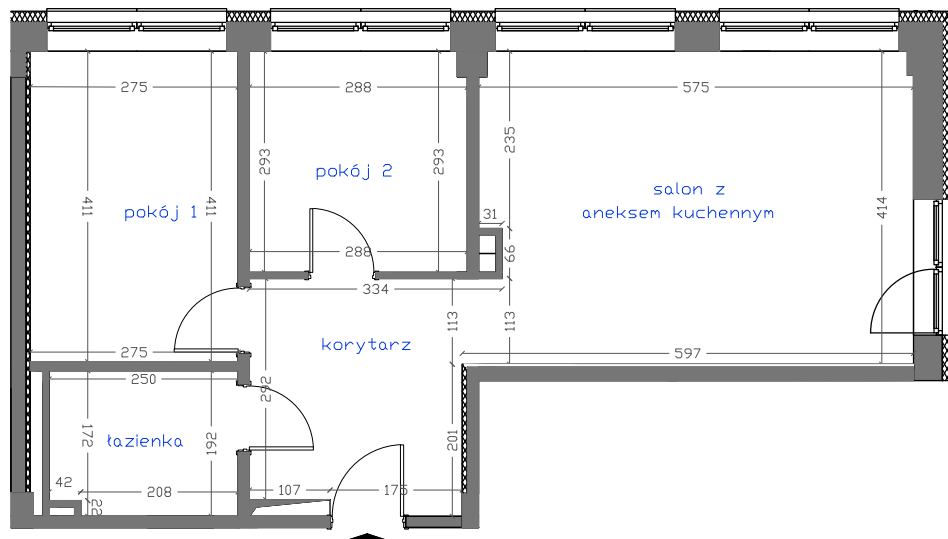


Nr lokalu	Nazwa pomieszczenia	Powierzchnia [m ²]
19	korytarz	8,38
	łazienka	4,67
	salon z aneksem kuchennym	23,45
	pokój 1	10,87
	pokój 2	8,04
	Suma:	55,41

Pomiaru dokonano w oparciu o normę ISO 9836:1997


SKALA 1:100	POWYKONAWCZA INWENTARYZACJA BUDOWLANA	
ADRES BUDYNKU	WEJHEROWO, UL. RYBACKA 24	
SPORZĄDZIŁ		PAŹDZIERNIK 2018

Powykonawcza inwentaryzacja budowlana lokalu 20

Lokalizacja:

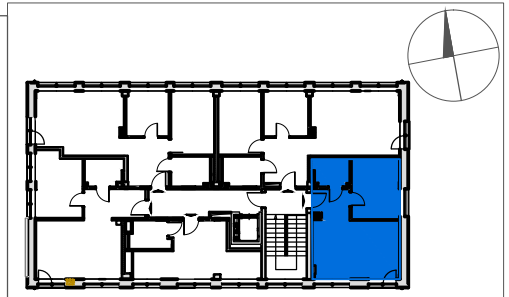

PIĘTRO: +4

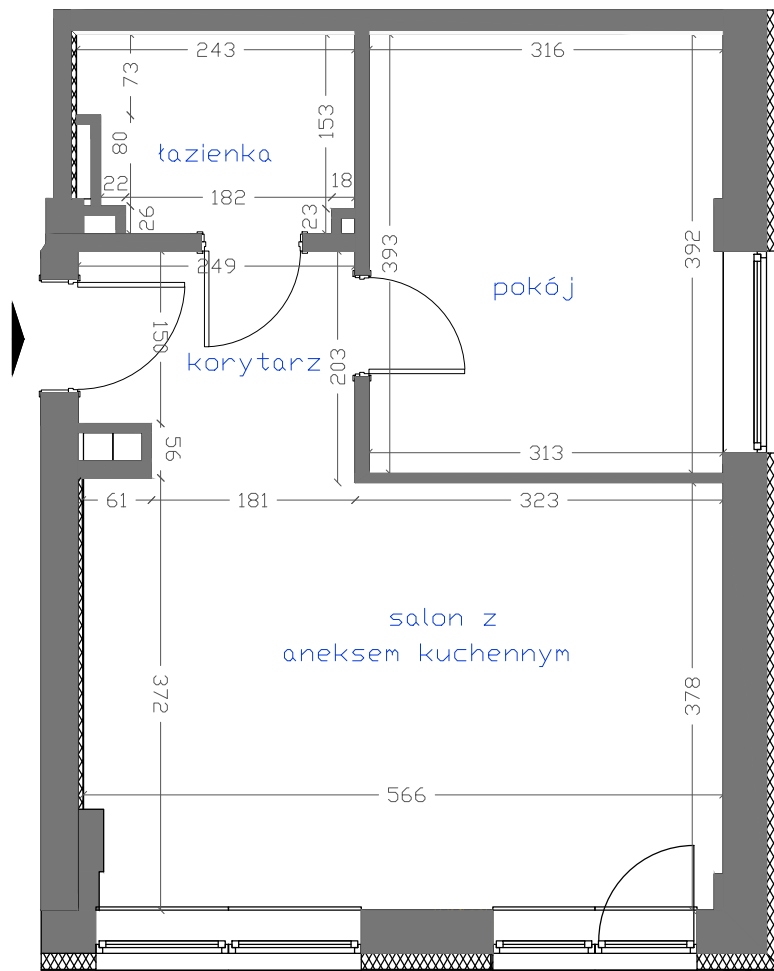

Nr lokalu	Nazwa pomieszczenia	Powierzchnia [m ²]
20	korytarz	4,69
	łazienka	4,00
	salon z aneksem kuchennym	21,05
	pokój	12,29
	Suma:	42,03

Pomiaru dokonano w oparciu o normę ISO 9836:1997

SKALA 1:150	POWYKONAWCZA INWENTARYZACJA BUDOWLANA	
ADRES BUDYNKU	WEJHEROWO, UL. RYBACKA 24	
SPORZĄDZIŁ		PAŹDZIERNIK 2018